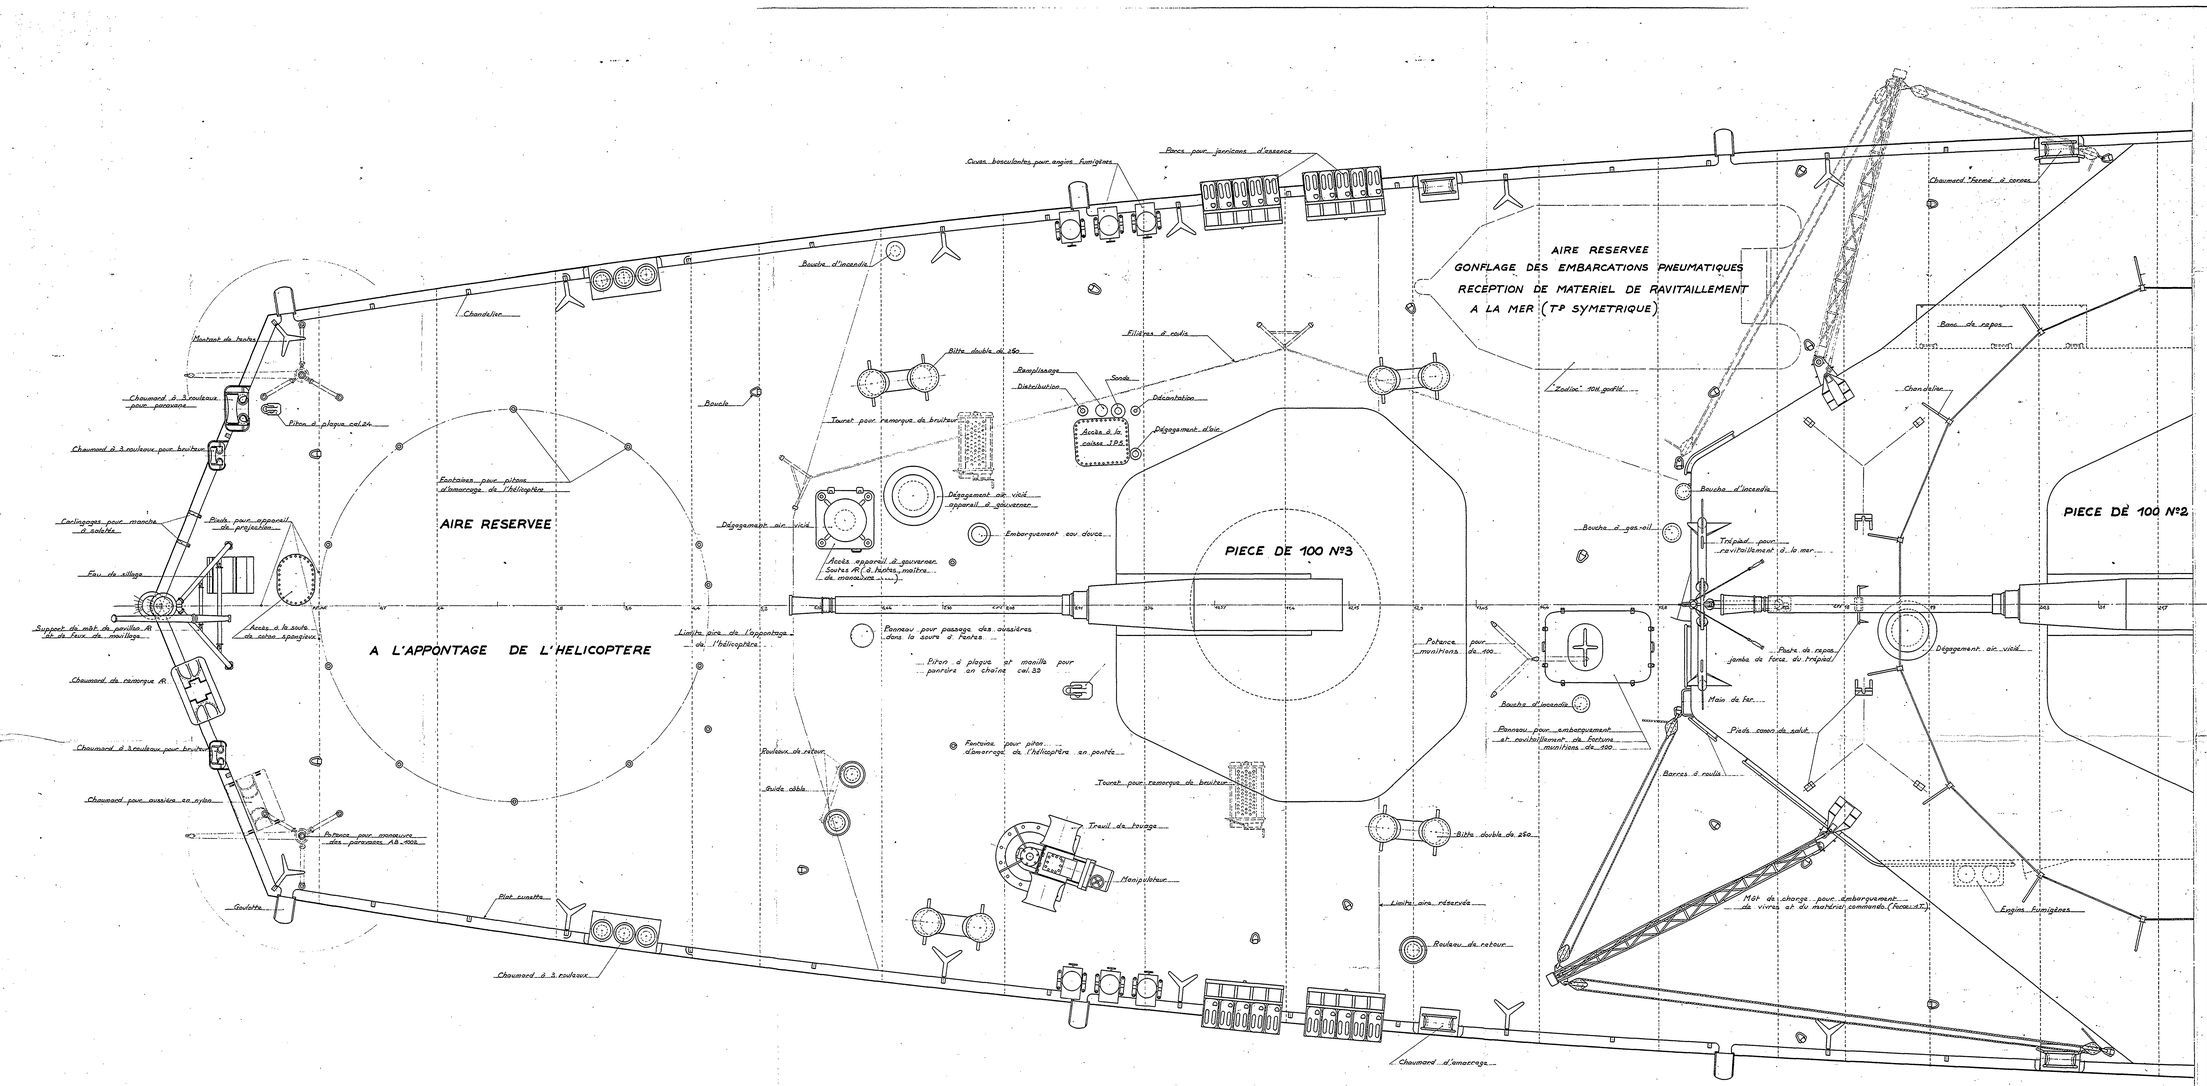

MARINE NATIONALE

AVISOS ESCORTEURS

AMENAGEMENT DE LA PLAGE AR.

Conforme à l'exécution.

(Valable pour tous les A.E.)

Lorient le
L'Ingénieur Principal
du Génie Maritime : Trétout

L'Ingénieur en Chef
du Génie Maritime Picard
Chef de la Section des E^res N^os

L'Ingénieur Général
du Génie Maritime Cauchy
Directeur des Constructions et Armes Navales

Echelle : 1/20

D.C.A.N LORIENT

PLANCHE N°26